ALLOWANCE		MARK	DATE	DESCRIPTION OF REVISION	APPROVED
UNDER 6	± 0.1	1	03. 7. 1	SnPb —— Sn ????	
6 TO 18	± 0.2		. .		
18 TO 32	± 0.3				
32 TO 50	± 0.4		. .		
50 OVER	± 0.5		. .		

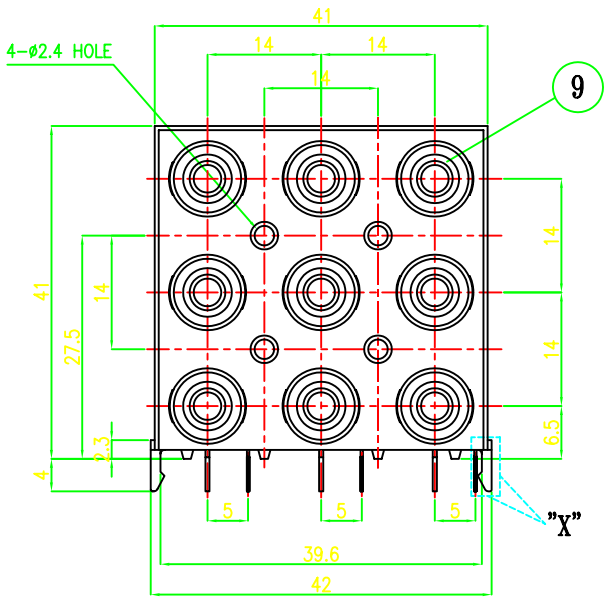

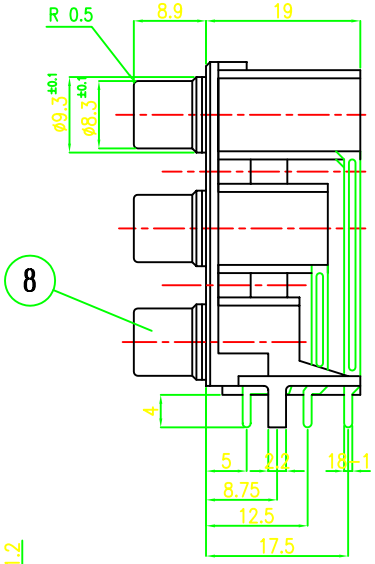

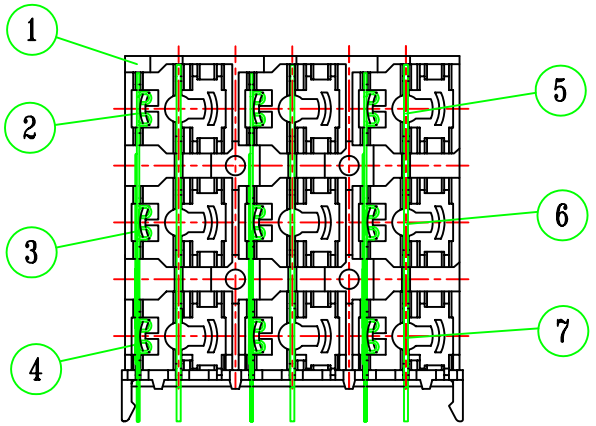

DETAIL "X"

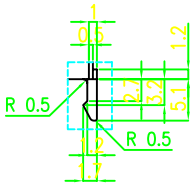

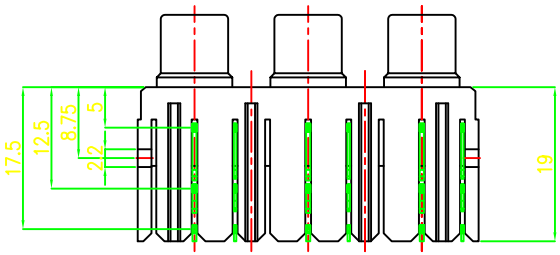

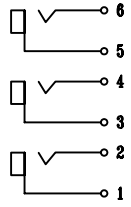

SCHEMATIC

PCB MTG
(Solder surface)

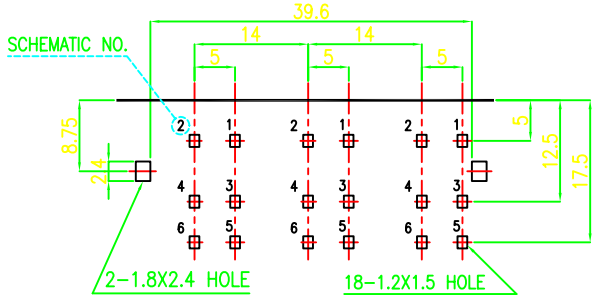

JB090173

9	WASHER	ABS 94HB	9	2M634	
8	CAP	C2600 1-0 0.3t	9	1P065	NI-PLATING
7	PIN-S	C2680 1/2H 0.5t	3	2P288 1	Sn~~SnPb~~-PLATING
6	PIN-M	C2680 1/2H 0.5t	3	2P287	Sn~~SnPb~~-PLATING
5	PIN-L	C2680 H 0.5t	3	2P286	Sn~~SnPb~~-PLATING
4	GND TER'-S	C2680 1/2H 0.3t	3	2P315	Sn~~SnPb~~-PLATING
3	GND TER'-M	C2680 1/2H 0.3t	3	2P314	Sn~~SnPb~~-PLATING
2	GND TER'-L	C2680 1/2H 0.3t	3	2P313	Sn~~SnPb~~-PLATING
1	BASE	ABS 94HB	1	2M922	BLACK
NO	PART NAME	MATERIAL	QUANTITY	PART NO	REMARKS

Vimex International Corp.
http://www.vimex.com

SCALE 1/1 DIMENSION m/m

REVISION	DRAWING	CHECKED	APPROVED	NAME TITLE	PIN JACK BOARD(9P)
1.0				DRAWING NUMBER	JB0901730N
	2002.04.29	2002.04.29	2002.04.29		